


Legende:

Aufgrund der Umplanungen auf Parkebene 1 entfallen 31 Stellplätze.

Projekt	Tiefgarage am Dom		
Bauherr	Gebäudewirtschaft der Stadt Köln		
Architekt			
Planer/Steuer	Ingenieurgruppe IVV GmbH & Co.KG Oppenrathallee 171 52066 Aachen		
Planinhalt	Bestandsplan und Neuplanung Parkebene 1 Schrankenanlage, Kassen		
Maßstab	Baugröße	Datum	gezeichnet von
1:500	420x594	15.07.2013	LUTROS
			Planummer

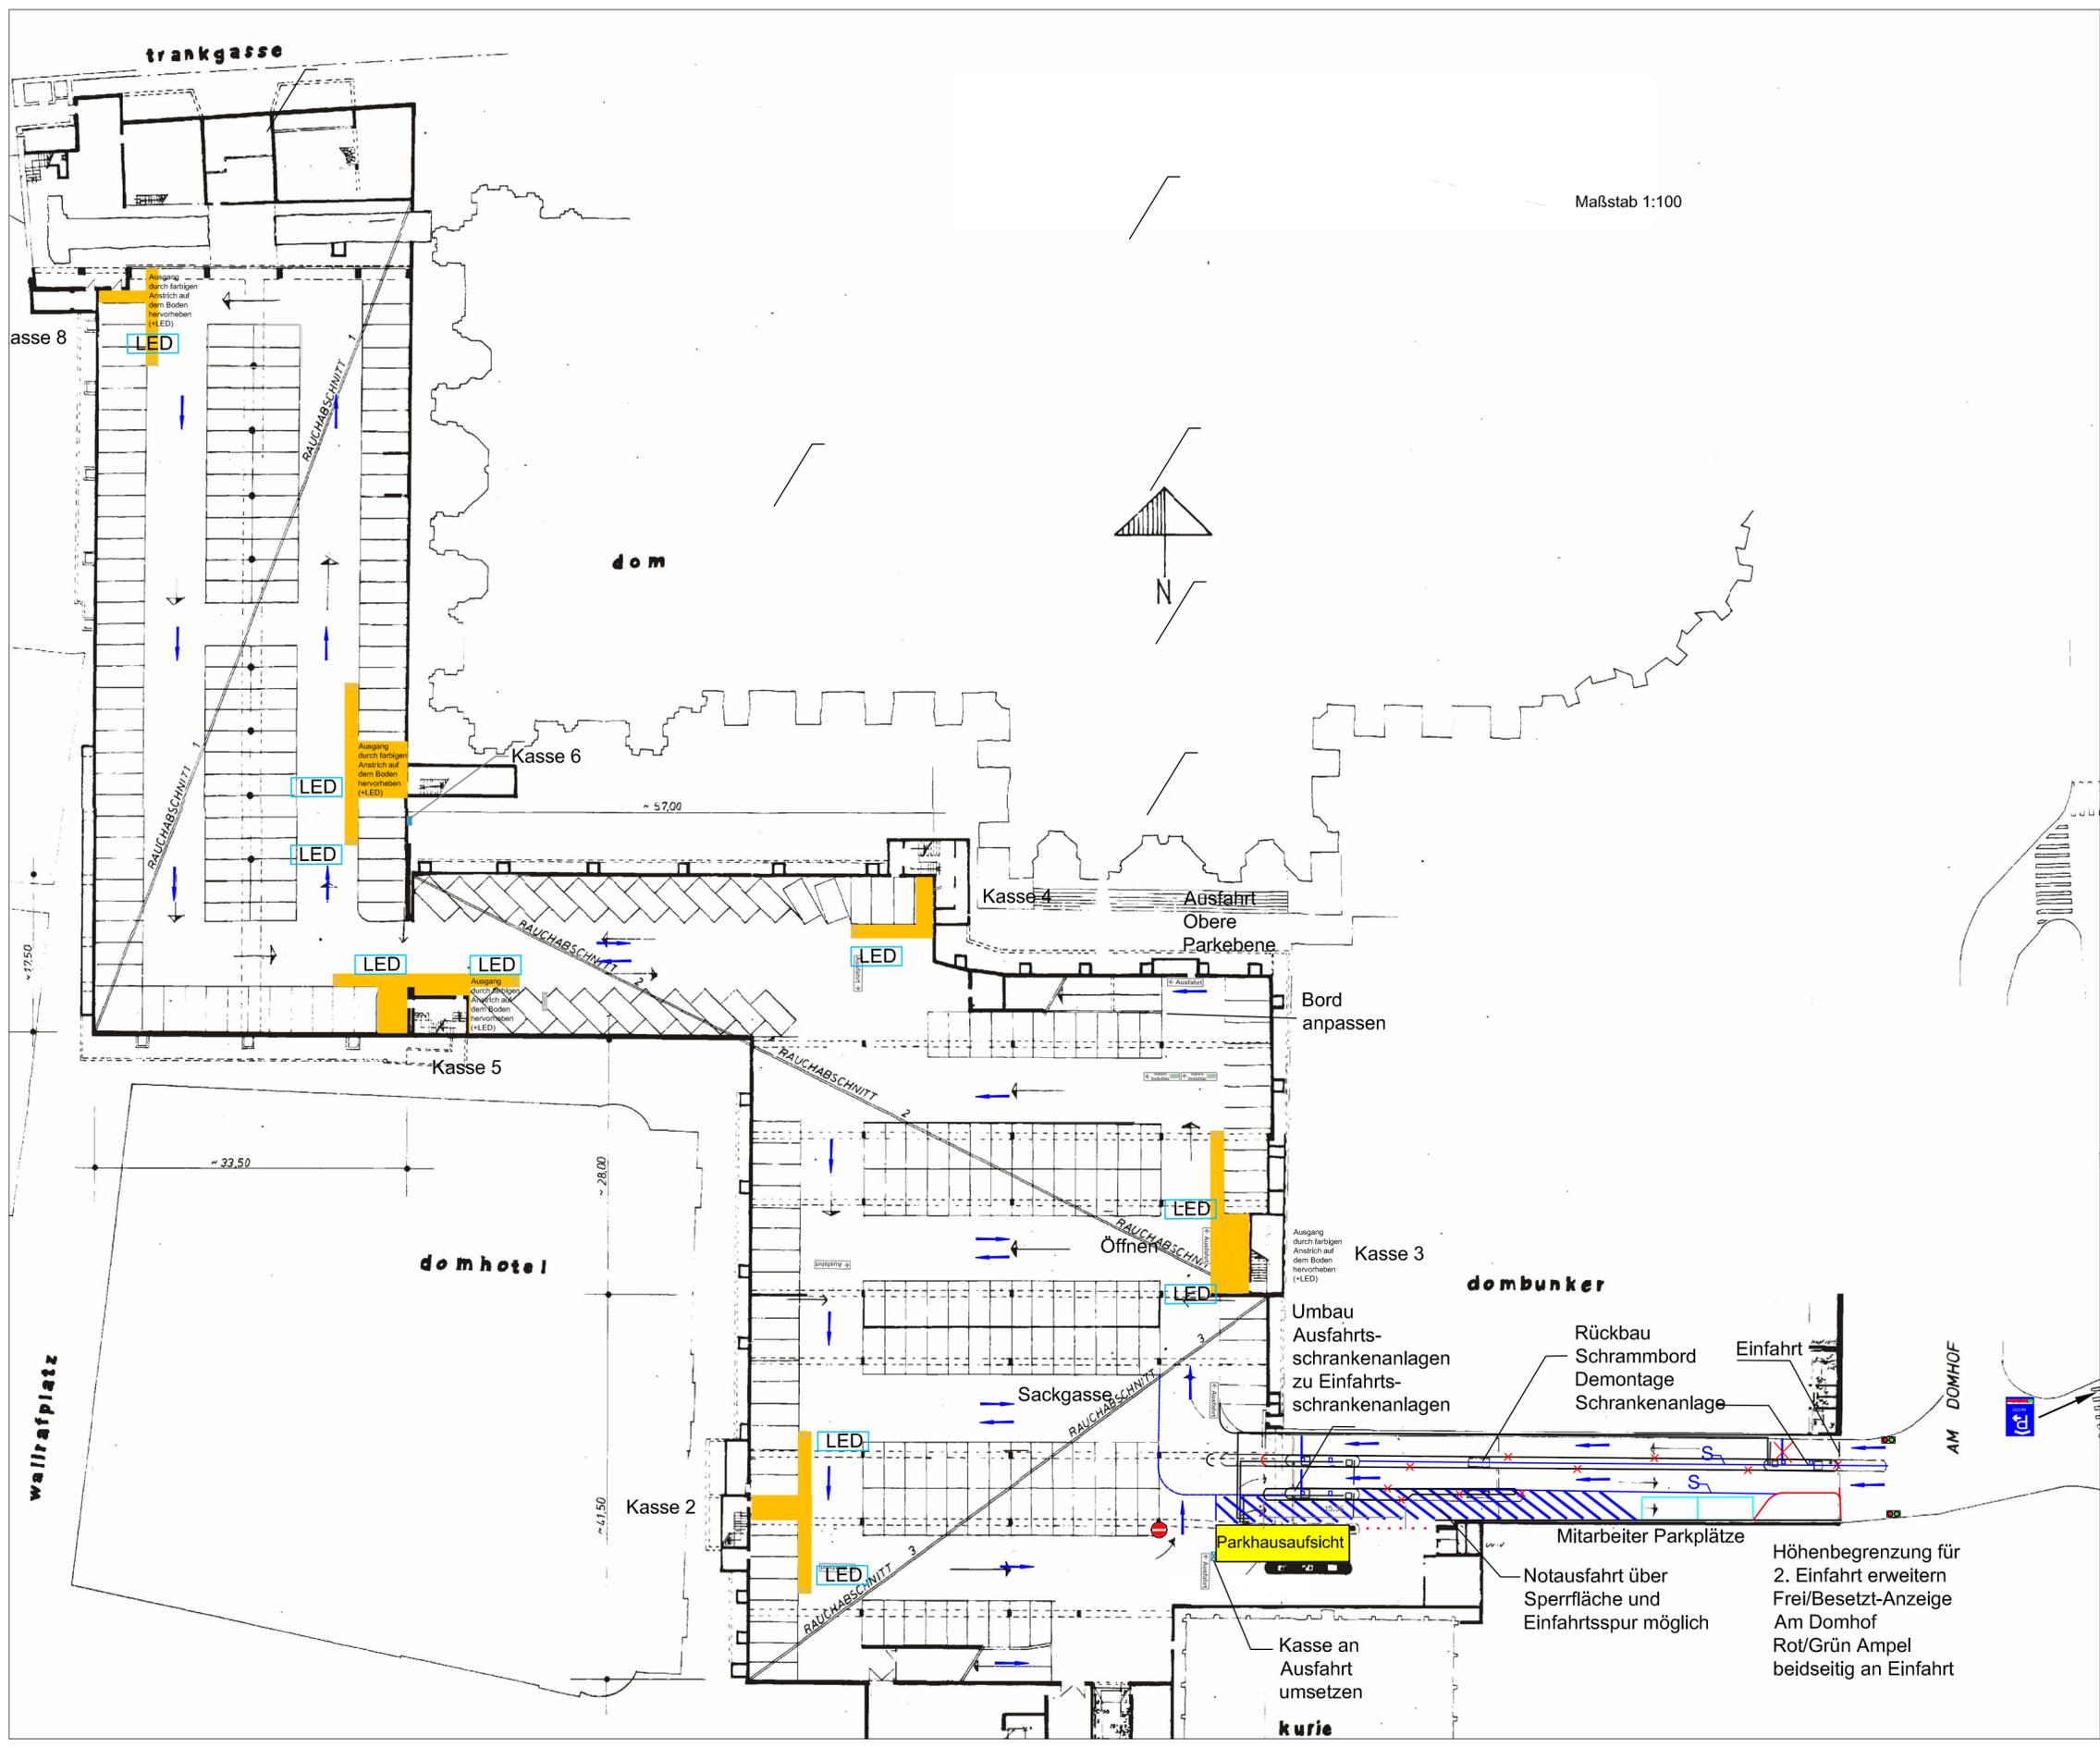

Legende:			
Projekt Tiefgarage am Dom			
Bauherr Gebäudewirtschaft der Stadt Köln			
Architekt			
Planersteller Ingenieurgruppe IVV GmbH & Co.KG Oppenholferallee 171 52066 Aachen 			
Planinhalt Bestandsplan und Neuplanung Parkebene 2 (Variante Einfahrt innen) Schrankenanlage, Kassen			
Maßstab 1:500	Blattgröße 420x594	Datum 16.07.2013	gezeichnet von LUT/ROS

