


Grundriss Fahrebene M.1:100

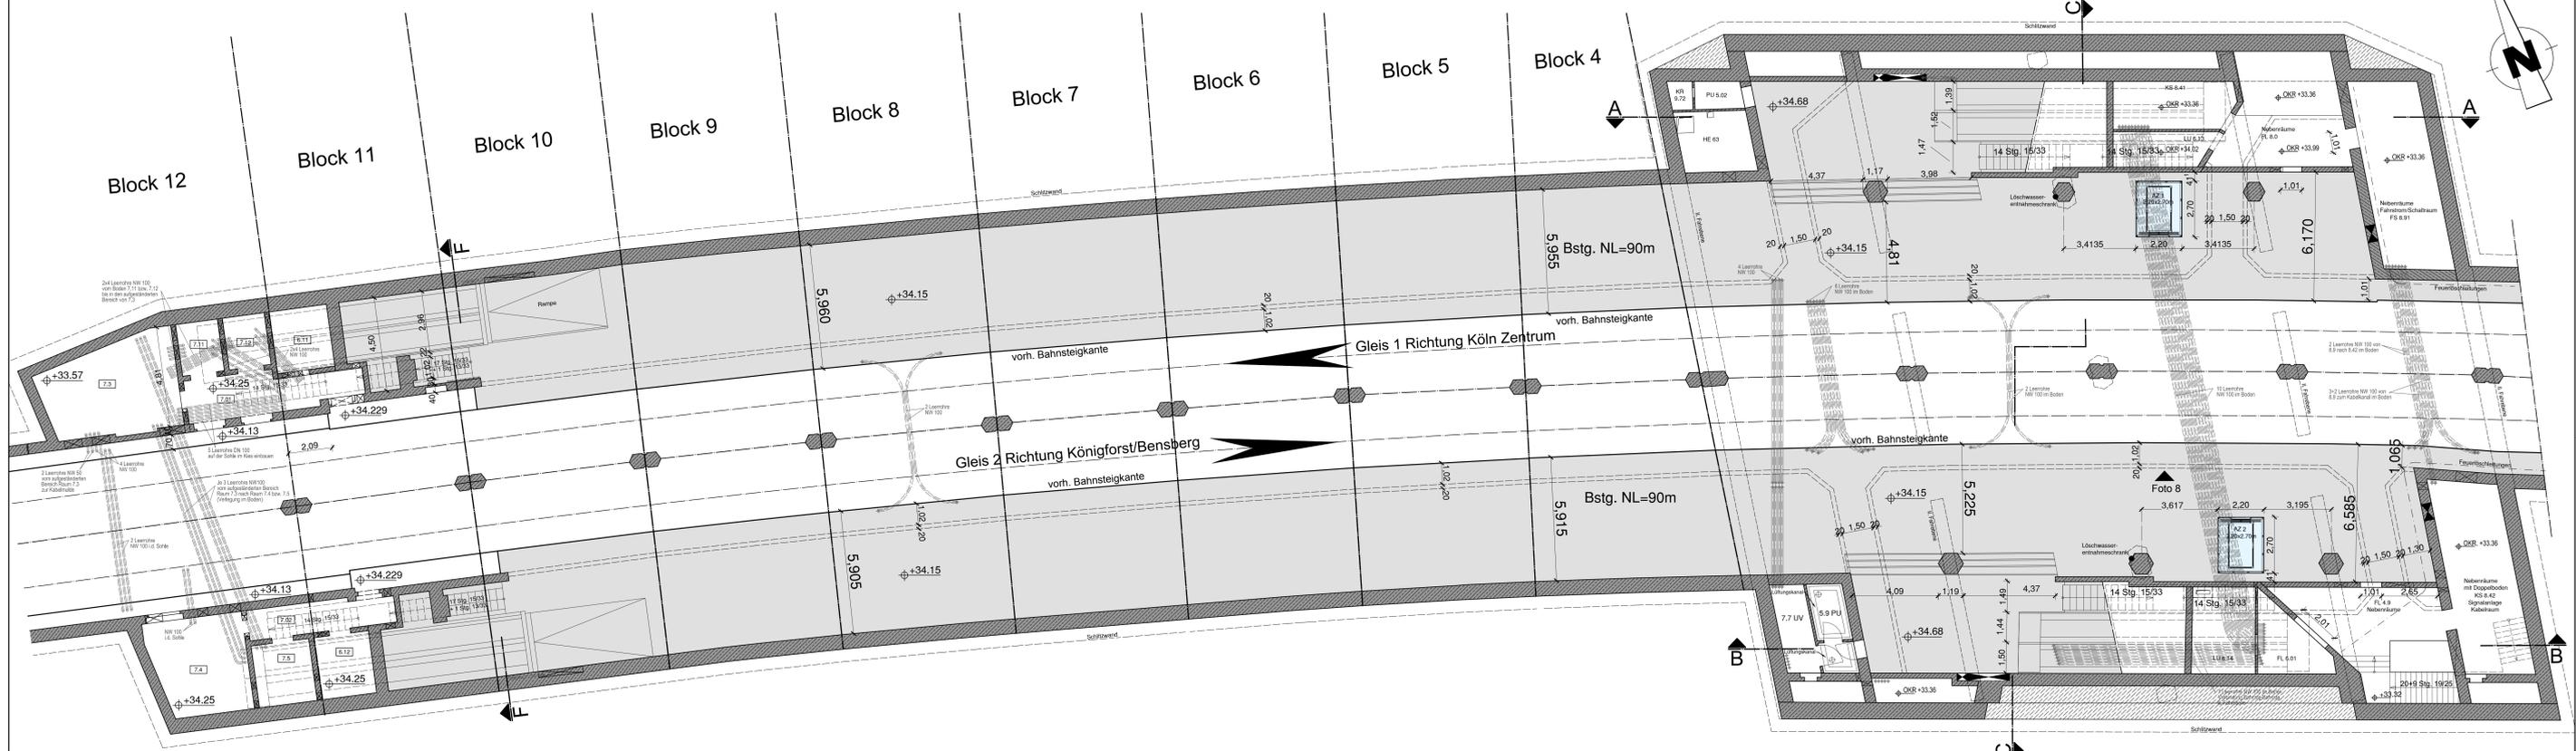

Grundriss Verteilerebene M.1:200

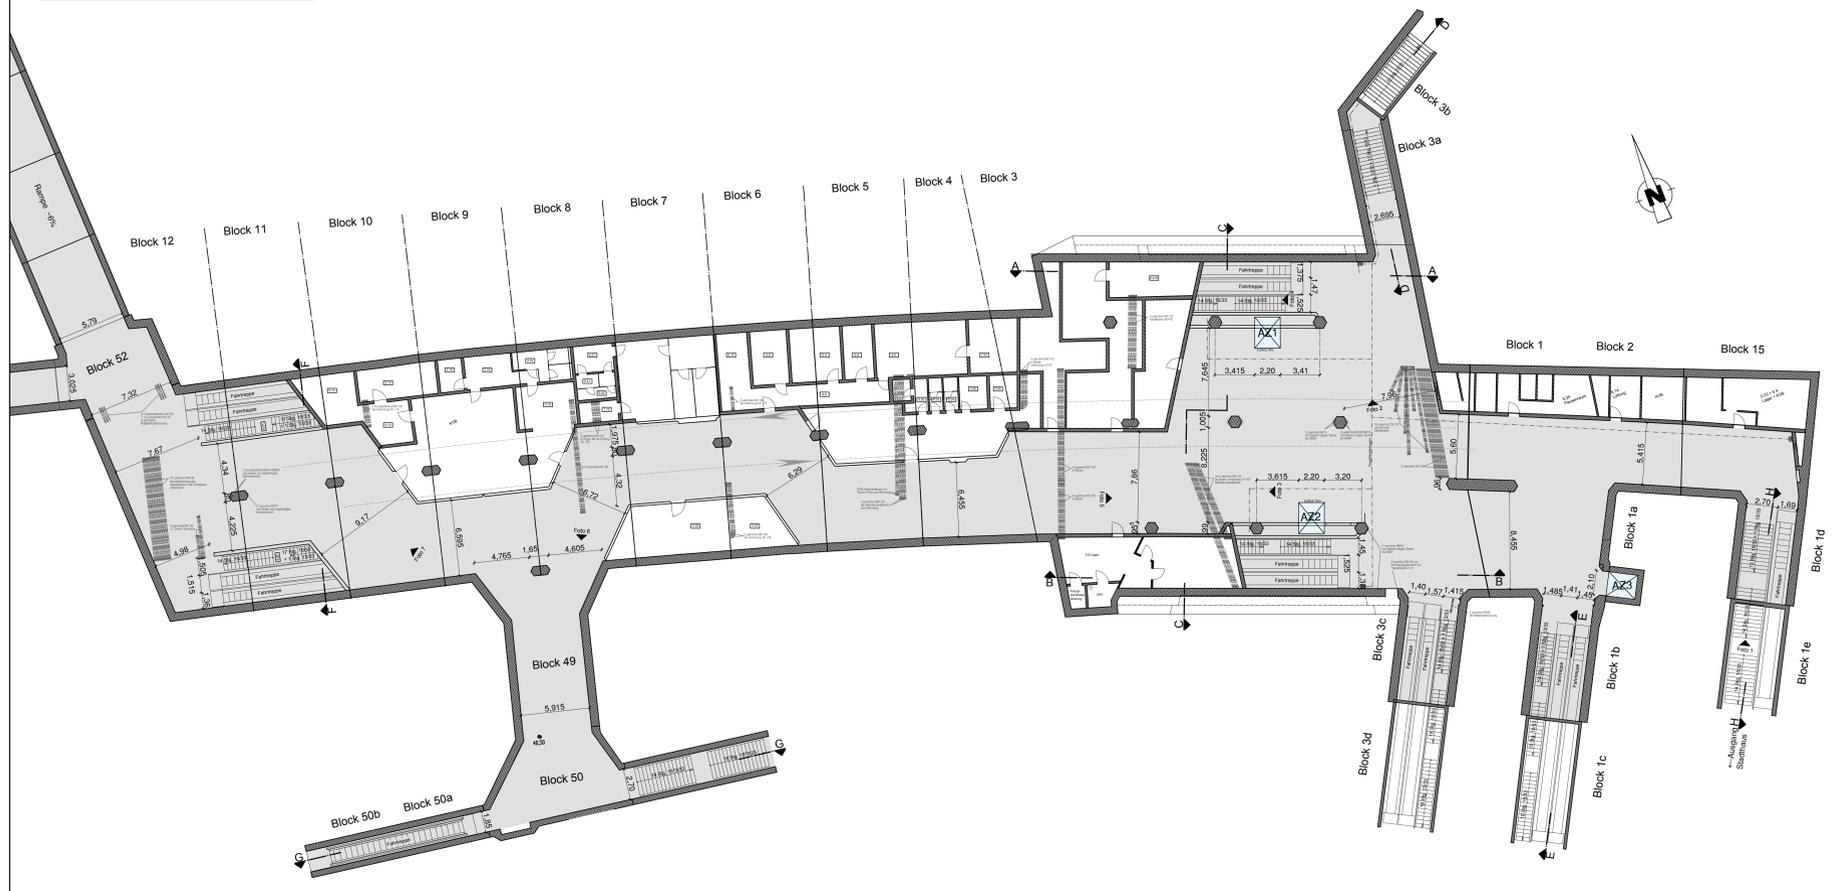


Foto 1



Foto 3



Foto 5



Foto 7



Foto 2



Foto 4



Foto 6



Foto 8



Legende Bestand:

- vorh. Stahlbeton:
- Betonstahl 420/500
- vorh. Mauerwerk

Pläne basieren auf den Bestandsplänen Stand 2014 und auf den Bestandsplänen von 1979

Art der Abminderung / Dienststelle	Datum	Name
Zugehörige Zeichnungen <td></td> <td>Blatt Nr.:</td>		Blatt Nr.:
Schleifflächenebene Verteilerebene		B-08-GIR-0001
Feuerlöschanlage Verteilerebene		B-85-GIR-0001
Feuerlöschanlage Fahrebene		B-85-GIR-0002

Änderung					
Änderung	Gen.	Gepr.	Bear.	Datum	Ind.

Stadt Köln Amt 65/902	Stadt Köln Amt 65/902	Stadt Köln Amt 65	Stadt Köln Amt 65/902



BESTANDSZEICHNUNG

Planverfasser:	Stadt Köln Amt für Brücken und Stadtbahnbau	Datum	Name

Bezeichnung:	Halle Deutz Messe	Datum	Name

Plan-Nr.:	B - OB - GR - 0001	Zeichnungsnummer	Index	Status	Planinhalt:

Phase:	Inhalt:	Planart:	Standort:	Standort:	Standort:

Die Oberbürgermeisterin **Stadt Köln**
 Amt für Brücken, Tunnel und Stadtbahnbau

Das Urheberrecht an dieser Zeichnung verbleibt bei der Stadt Köln (SS 1, 2, 15-16, 96 des Urheberrechtsgesetzes vom 09.09.1965 (BGBl. S. 1273)). Die Erzeugung und Vervielfältigung in elektronischer Form ist nur mit unserer schriftlichen Genehmigung zulässig. Die Zeichnung ist Dritten nicht zugänglich zu machen. Zwischenhandlungen werden straf- und zivilrechtlich verfolgt.