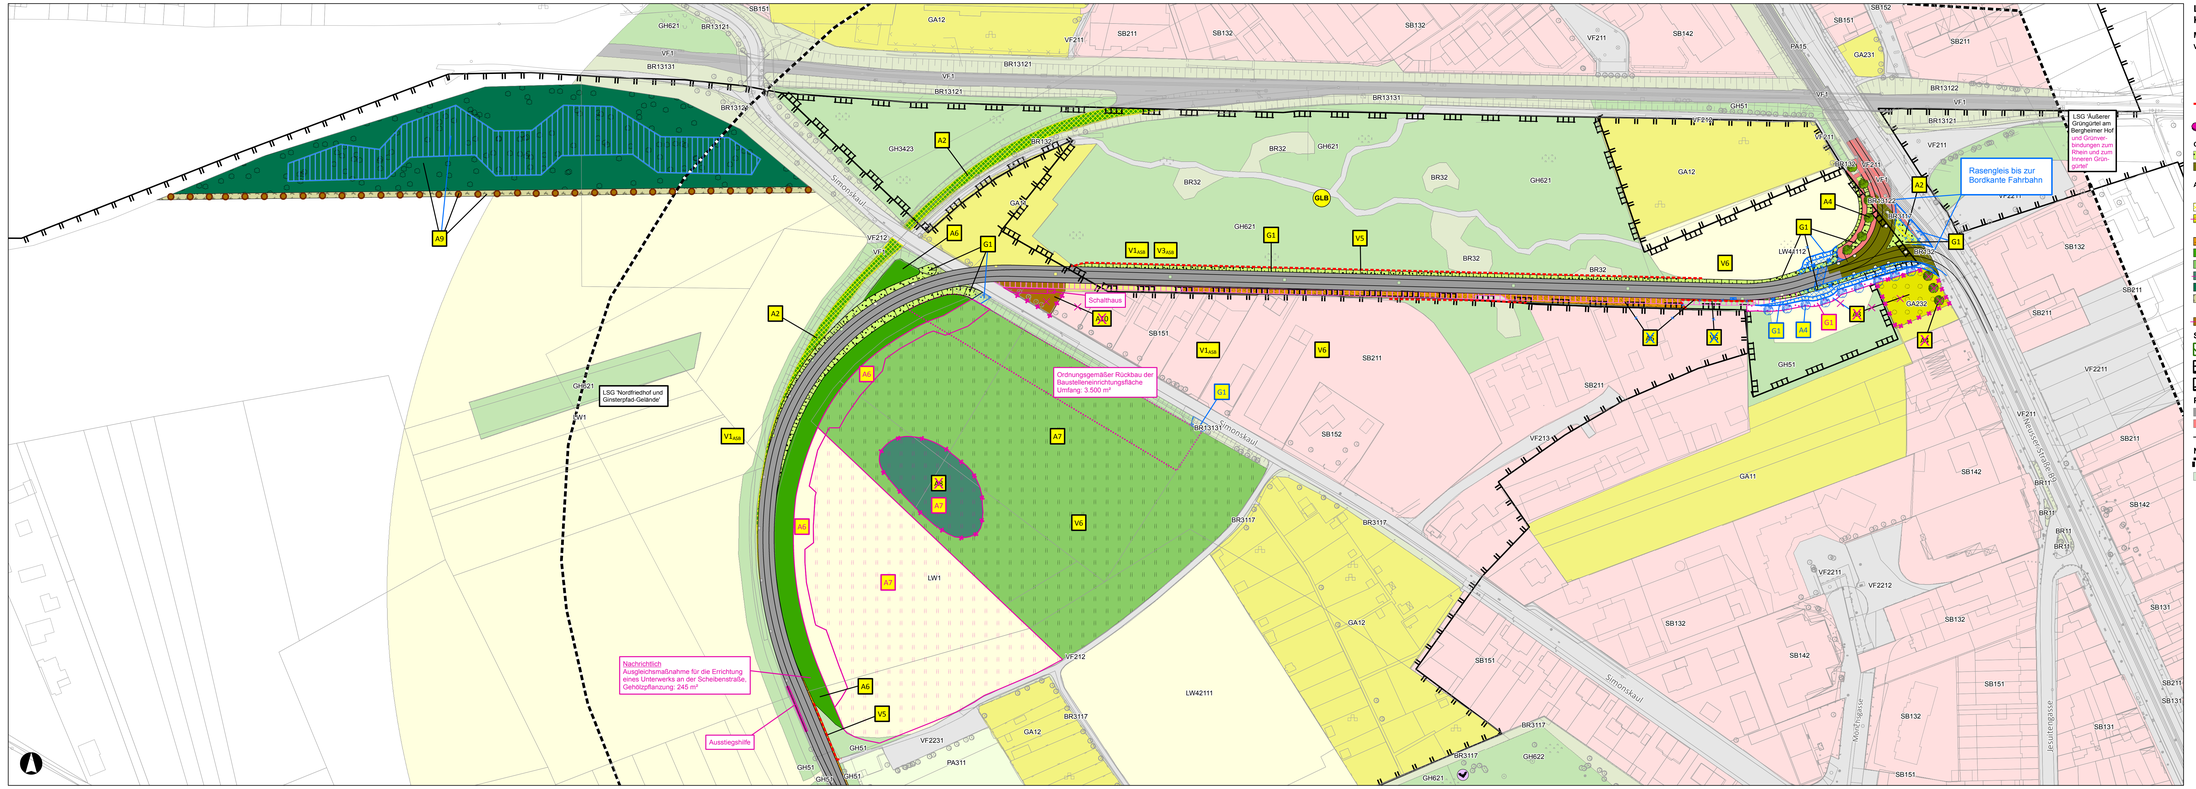


Landschaftspflegerischer Begleitplan
Karte 2: Maßnahmen

Maßnahmen

Vermeidungs-, Verminderungs- und Schutzmaßnahmen

- $V1_{aus}$ - Baufeldfreimachung außerhalb der Nist-, Brut- und Aufzuchtzeiten
- $V2_{aus}$ - Erhaltung des Horstbaumes einschließlich des nahen Umfeldes während der Baufeldfreimachung
- $V3_{aus}$ - Abstimmung der Fäll- und Rodungsarbeiten auf die Aktivitätszeiten der Fledermäuse
- $V4_{aus}$ - Kontrolle der zu fällenden Höhlenbäume auf einen Fledermausbesatz
- V5 - Anlage von Schutzzäunen
- V6 - Ordnungsgemäßer Umgang mit umweltgefährdenden Stoffen
- V7 - Pflanzung einer Baumreihe

Gestaltungsmaßnahmen

- G1 - Ansaat von Landschaftsrasen
- G2 - Anlage eines Rasengleises
- Rasen (Saatgut regionaler Herkunft)
- G1 - Ansaat von Rasen (Saatgut regionaler Herkunft)

Ausgleichsmaßnahmen

- $A1_{ext}$ - Anbringung von Fledermauskästen
- A2 - Rückbau von versiegelten Flächen und Ansaat von Landschaftsrasen bzw. Gehölzpflanzungen
- ~~A3 - Anlage einer Obstwiese - Extensivwiese~~
- A4 - Pflanzung von Einzelbäumen
- A5 - Ungelenkte Sukzession (entfällt im Bereich des geplanten Radweges)
- A6 - Anlage einer Baum- und Strauchhecke
- A7 - Umwandlung von Acker in Extensivwiese
- ~~A8 - Anlage eines Feldgehölzes~~
- A9 - Pflanzung von Laubwald auf Acker
- A9 - Anlage eines Kraubaumes auf Acker
- A9 - Eichenspaltpfähle
- ~~A10 - Auflassen von Kleingärten, ungelenkte Sukzession~~

Schutzausweisungen

- Naturschutzgebiet
- GLB - Geschützer Landschaftsbestandteil
- Landschaftsschutzgebiet

Planung

- Trasse
- Versiegelung (Halle, Straße, Parkplatz, Maste, Holzlager)
- Gleise

Planung

- Versiegelung (Rad-/Gehweg, Holzlager, Halle, Verkehrsfläche)
- Versiegelung (Schalthaus, Fahrerbahnsteig)
- Wirtschaftsweg (wassergebundene Decke)

Nachrichtlich

- Grenze des Untersuchungsraumes
- Bestand siehe Bestands- und Konfliktplan

Nachrichtlich

- Radverkehrsplanung Stadt Köln

~~2. Deckblatt zu Anlage 13.2.3.1~~
~~1. Deckblatt zu Anlage 13.2.3.1~~
Anlage 13.2.3.1

PÖYRY
Pöyry Deutschland GmbH
Siegburger Straße 183-187
50679 Köln
Tel. 0221 / 912843-0
Fax 0221 / 912843-33

	Datum	Name
bearbeitet	11/2013	SDB
gezeichnet	11/2013	SON
geprüft	11/2013	KIS
geändert	03/2015	KIS / SON
geändert	05/2016	KIS / SON

-15- Nahverkehrsmanagement
Abstellanlage Weidenpesch
Landschaftspflegerischer Begleitplan
Maßnahmenplan

Datum:	
Maßstab:	1:1.000
Zeichn.Nr.:	
Strecke	Ind.
Bestandsplan	

Netzmeister BO-Strab			
-11-	-15-		Gepr.
	-153-	-27-	Bearb.

KVB
KÖLNER VERKEHRS - BETRIEBE AG
Scheidtweilerstraße 38
50933 Köln

05.09.2016
O:\Projekte\33416\06\04_Abstellanlage_Weidenpesch\03_Karten\13_MAO\33416064_LBP_02_Maps_BOS2.mxd (Bast Nicol)